# DZIENNIK URZĘDOWY
## WOJEWÓDZTWA WARMIŃSKO-MAZURSKIEGO

Olsztyn, dnia poniedziałek, 18 marca 2024 r.

Poz. 1629


Podpisany przez:
Magdalena Madejska
Data: 18.03.2024 09:21:43

**UCHWAŁA NR LXXIII/1/2024**
**RADY MIEJSKIEJ W MRĄGOWIE**

z dnia 20 lutego 2024 r.

**w sprawie zaliczenia do kategorii dróg gminnych oraz ustalenie przebiegu drogi w ciągu ul. Żołnierskiej w Mrągowie, położonej na działkach oznaczonych nr ewidencyjnym 205, 204/4, 224/12, 224/14, 203/66, 202/9 i częściowo na działkach o nr ewidencyjnym 207/9, 202/5 i 185/31, obręb 6 miasto Mrągowo**

Na podstawie art. 18 ust. 2 pkt 15) ustawy z dnia 8 marca 1990 r. o samorządzie gminnym (Dz. U. z 2023 r., poz. 40 z późn zm.) oraz art. 7 ust. 2 i ust. 3 ustawy z dnia 21 maja 1985 r. o drogach publicznych (Dz. U. z 2023, poz. 645 z późn zm.), Rada Miejska w Mrągowie uchwala, co następuje:

**§ 1.** 1. Zalicza się do kategorii dróg gminnych i ustala przebieg drogi w ciągu ul. Żołnierskiej w Mrągowie:

- drogi przebiegającej przez nieruchomość dz. nr ewid. 205, 204/4, 224/12, 224/14, 203/66, 202/9 i częściowo dz. nr ewid. 207/9, 202/5, 185/31 obręb 6 miasto Mrągowo.

2. Położenie i przebieg drogi, o której mowa w §1 ust. 1 oznaczone są na mapach stanowiących załącznik 1 – 4 do niniejszej uchwały.


**§ 2.** Wykonanie uchwały powierza się Burmistrzowi Mrągowa.

**§ 3.** Uchwała wchodzi w życie po upływu 14 dni od dnia ogłoszenia w Dzienniku Urzędowym Województwa Warmińsko-Mazurskiego.

Przewodniczący Rady
Miejskiej

**Henryk Nikonor**

Załącznik Nr 1 do uchwały Nr LXXIII/1/2024
Rady Miejskiej w Mrągowie
z dnia 20 lutego 2024 r.

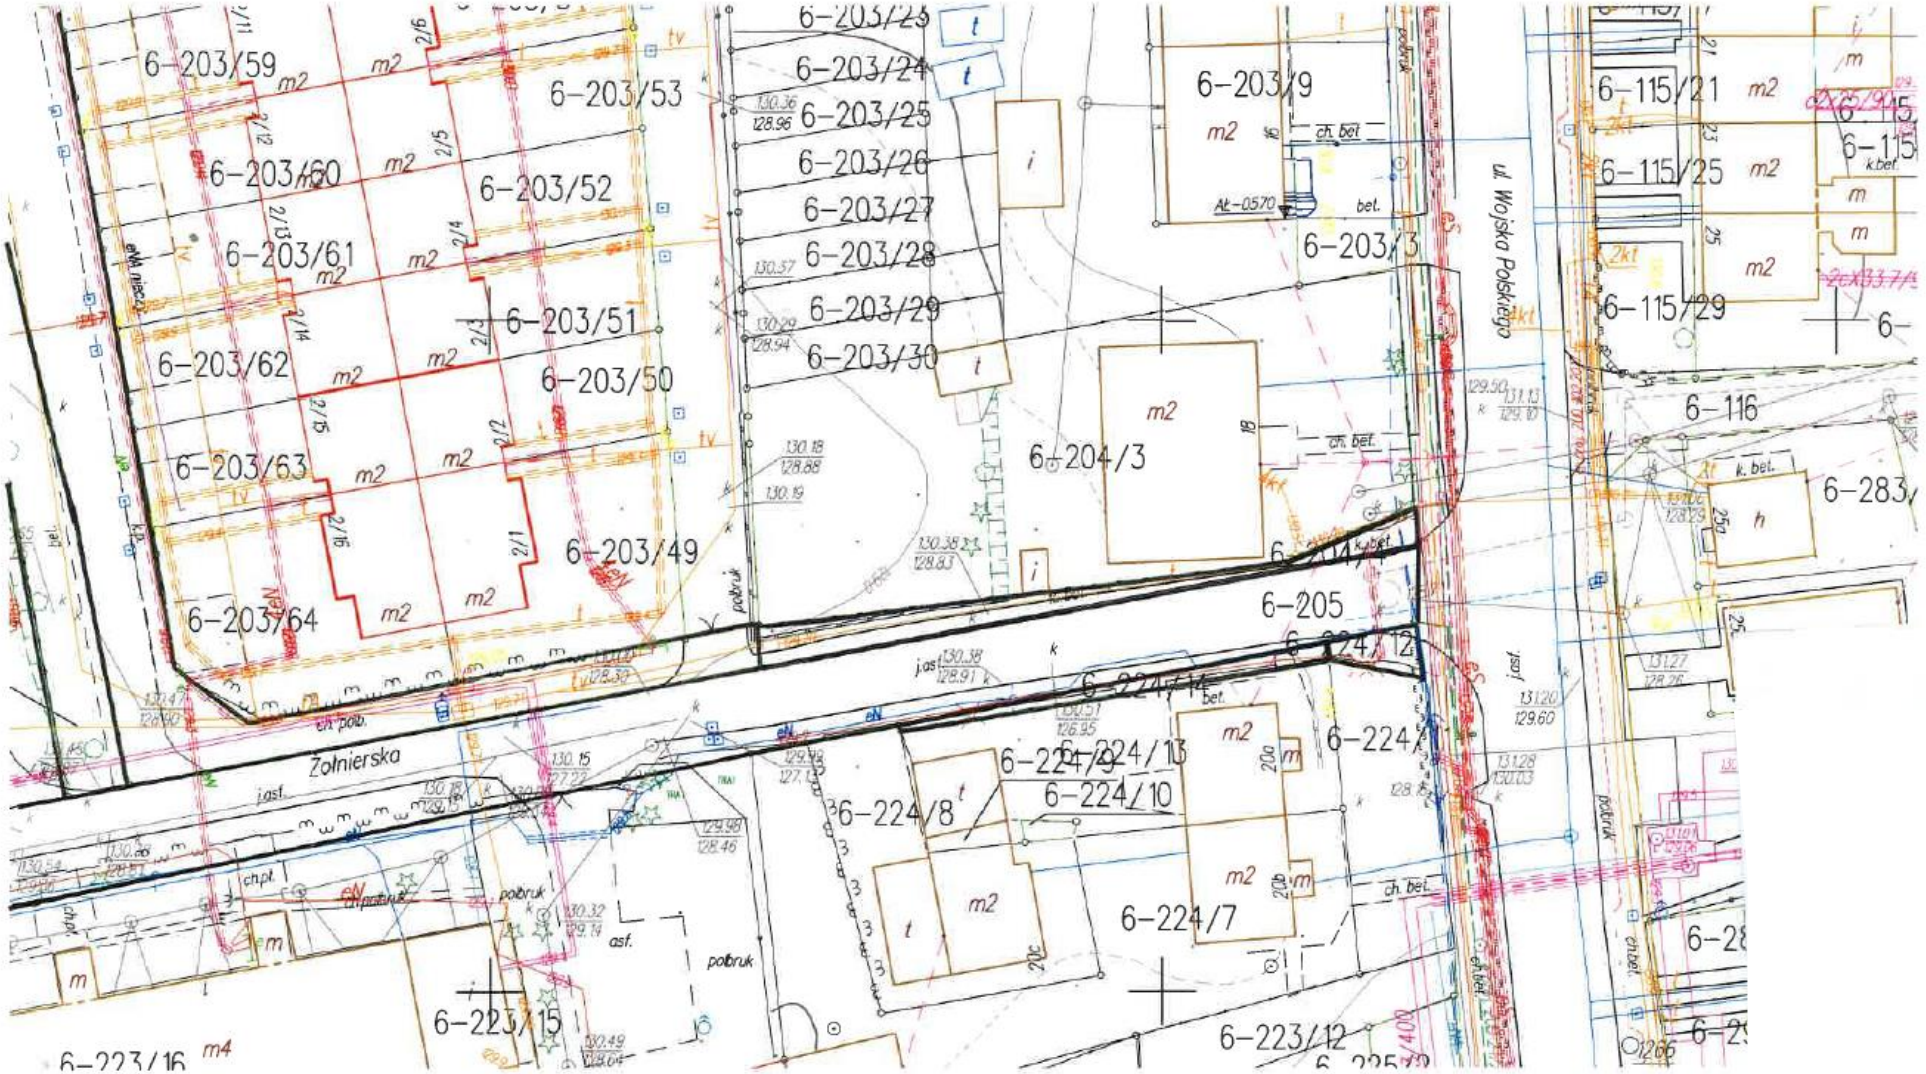


Załącznik Nr 2 do uchwały Nr LXXIII/1/2024
Rady Miejskiej w Mrągowie
z dnia 20 lutego 2024 r.

**MAPA I**

**Skala 1 : 500**

**DOKUMENTACJA POWYKONAWCZA PRZEBUDOWY ULICY ŻOŁNIRSKIEJ W MRĄGOWIE**

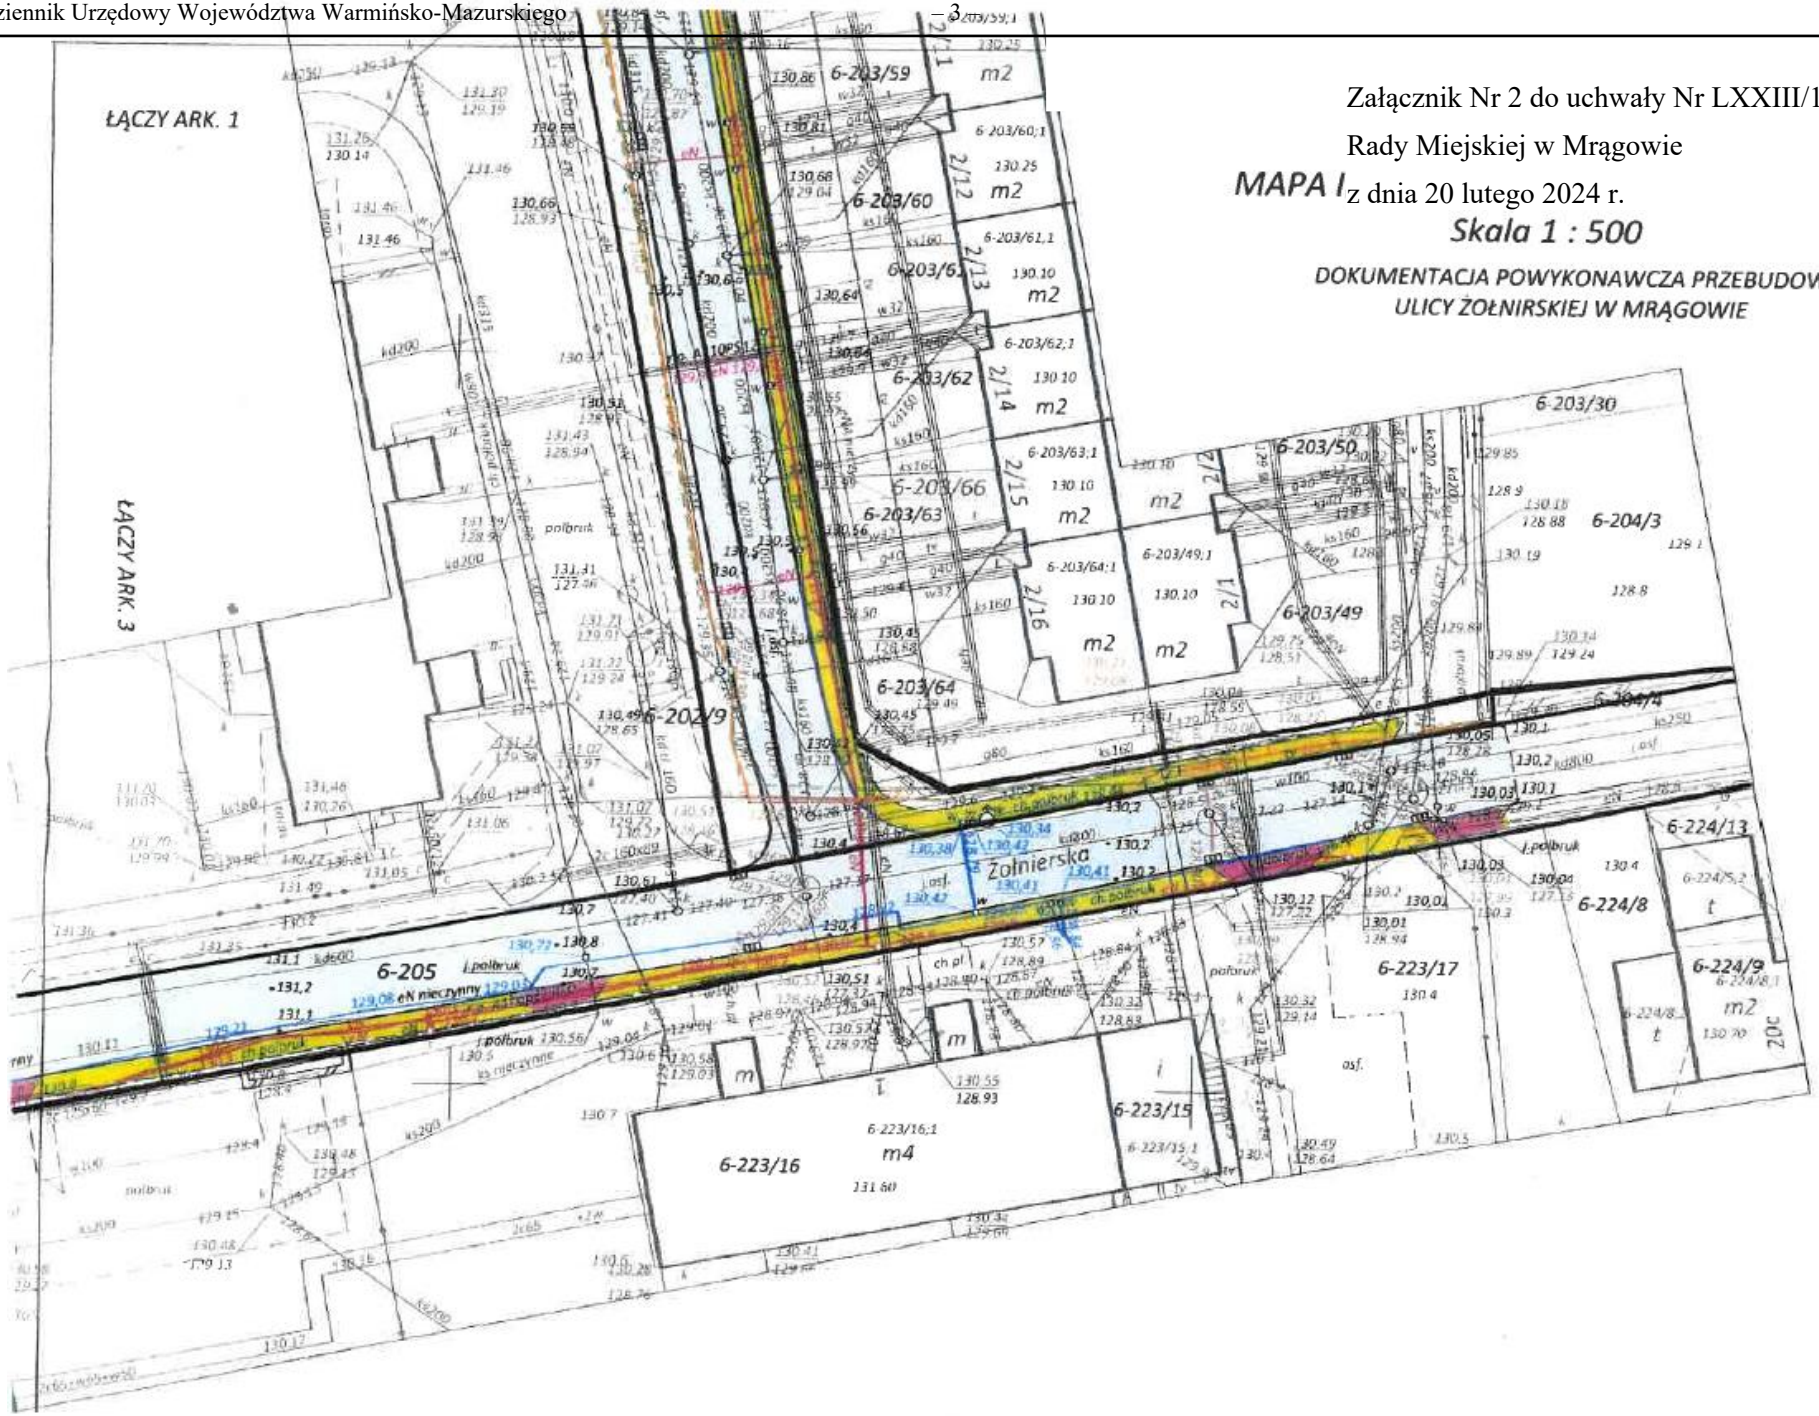


Załącznik Nr 3 do uchwały Nr LXXIII/1/2024
Rady Miejskiej w Mrągowie
z dnia 20 lutego 2024 r.

imię i nazwisko lub nazwa podmiotu, który wykonał mapę, oraz podpis osoby reprezentującej ten podmiot

imię i nazwisko,nr świadectwa uprawnień geodety, który sporządził mapę, oraz jego podpis

Data opracowania

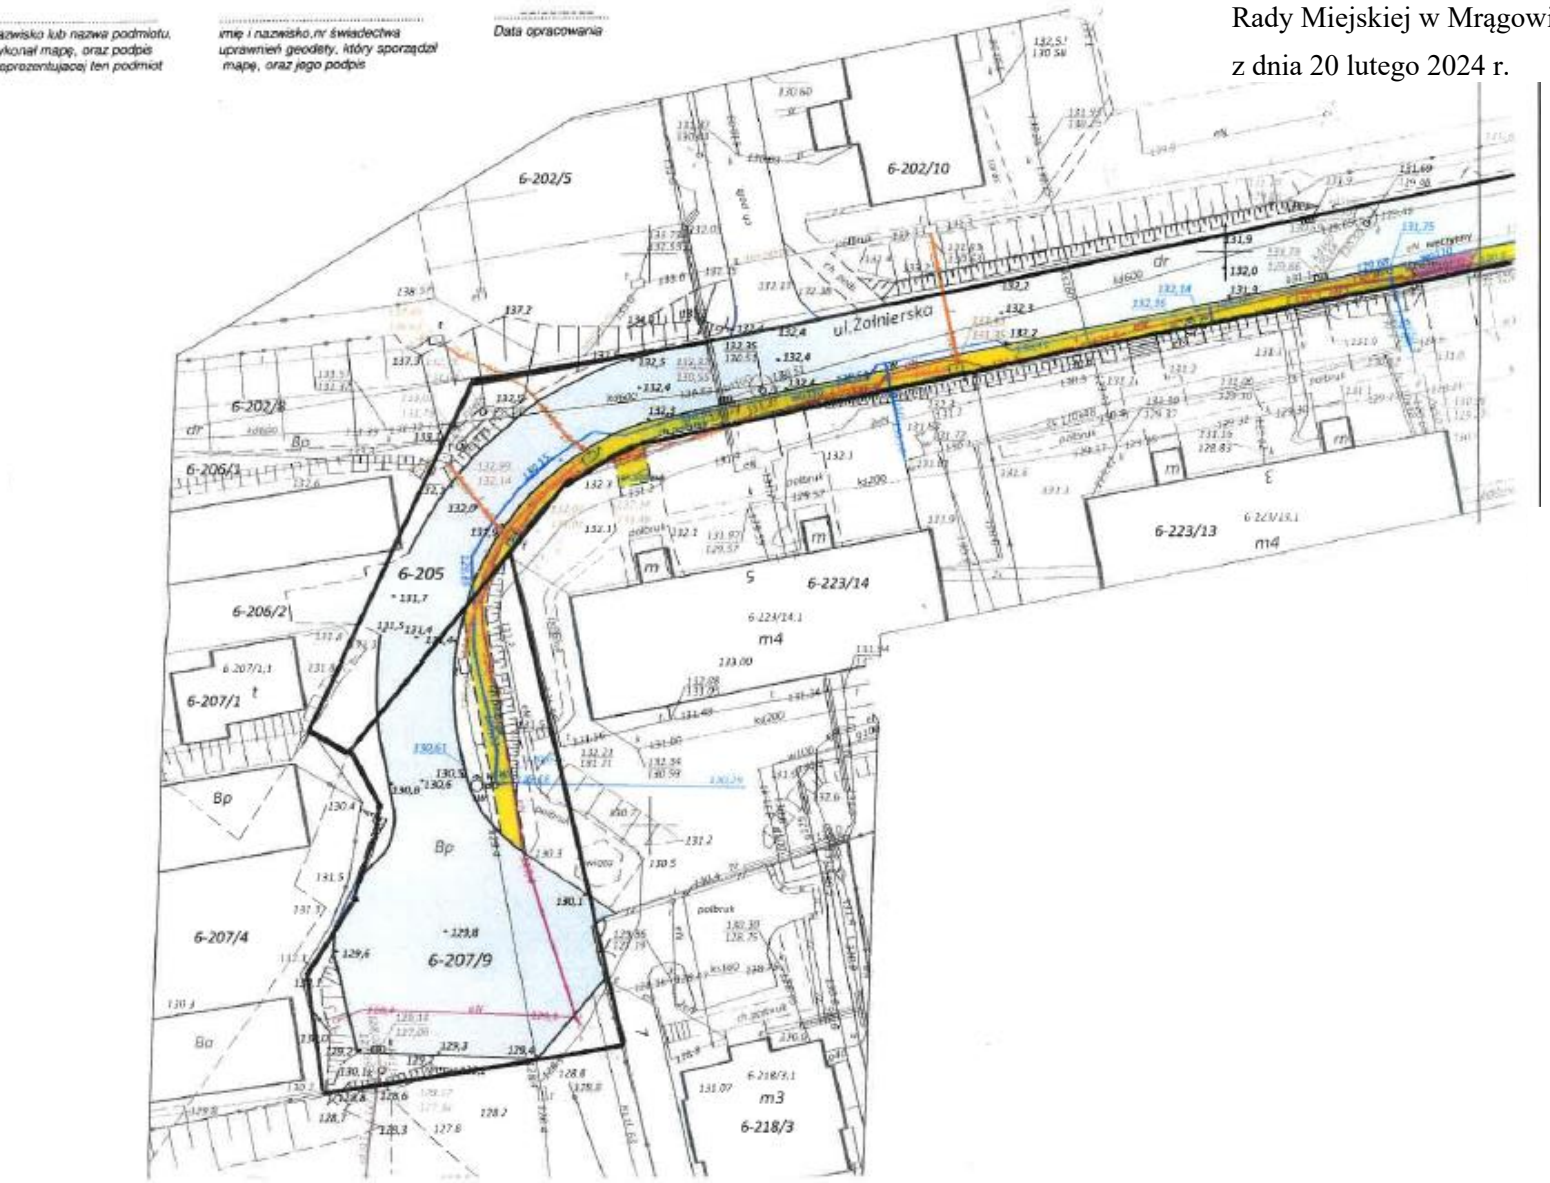

Załącznik Nr 4 do uchwały Nr LXXIII/1/2024
Rady Miejskiej w Mrągowie
z dnia 20 lutego 2024 r.

